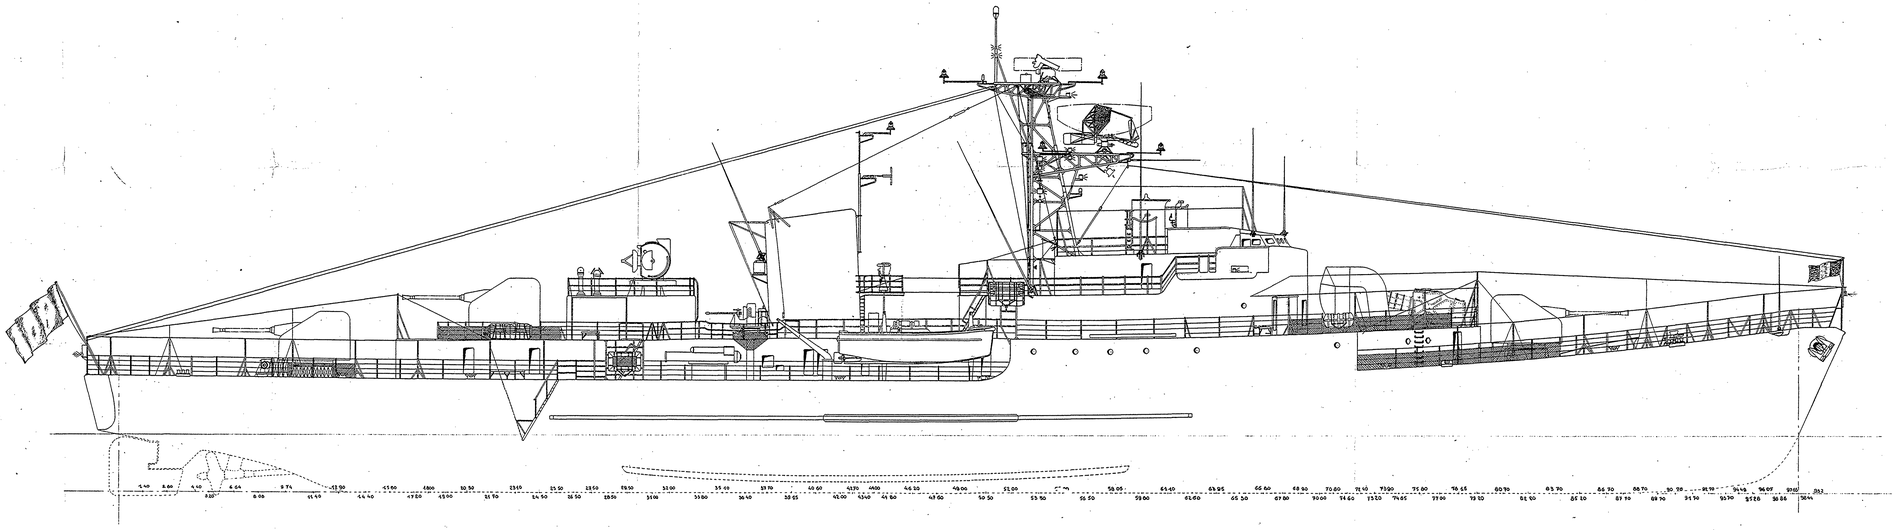

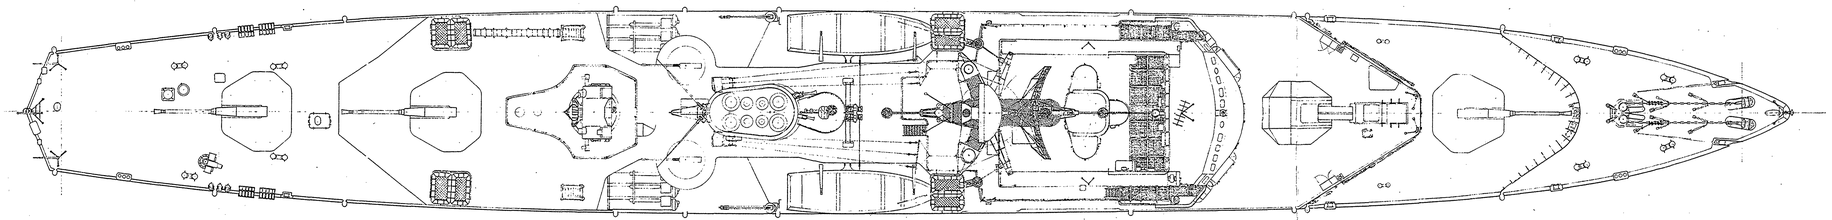

MARINE NATIONALE

AVISOS-ESCORTEURS

Solution Diésel

VUES EXTERIEURES
LONGITUDINALE ET PAR DESSUS

Conforme à l'exécution

Valable pour les A.E.: 1.2.4.5.7.8.9

Lu et reçu par l'Ingénieur Principal du Génie Maritime : Tréfeut	L'Ingénieur en Chef du Génie Maritime : Picard, Chef de la Section des Neuves
L'Ingénieur Général du Génie Maritime : Gaudry, Directeur des Constructions et Armes Navales	
Echelle : 1/100	D.C.A.N. LORIENT PLANCHE 6 3 A